


Fasad Sydost


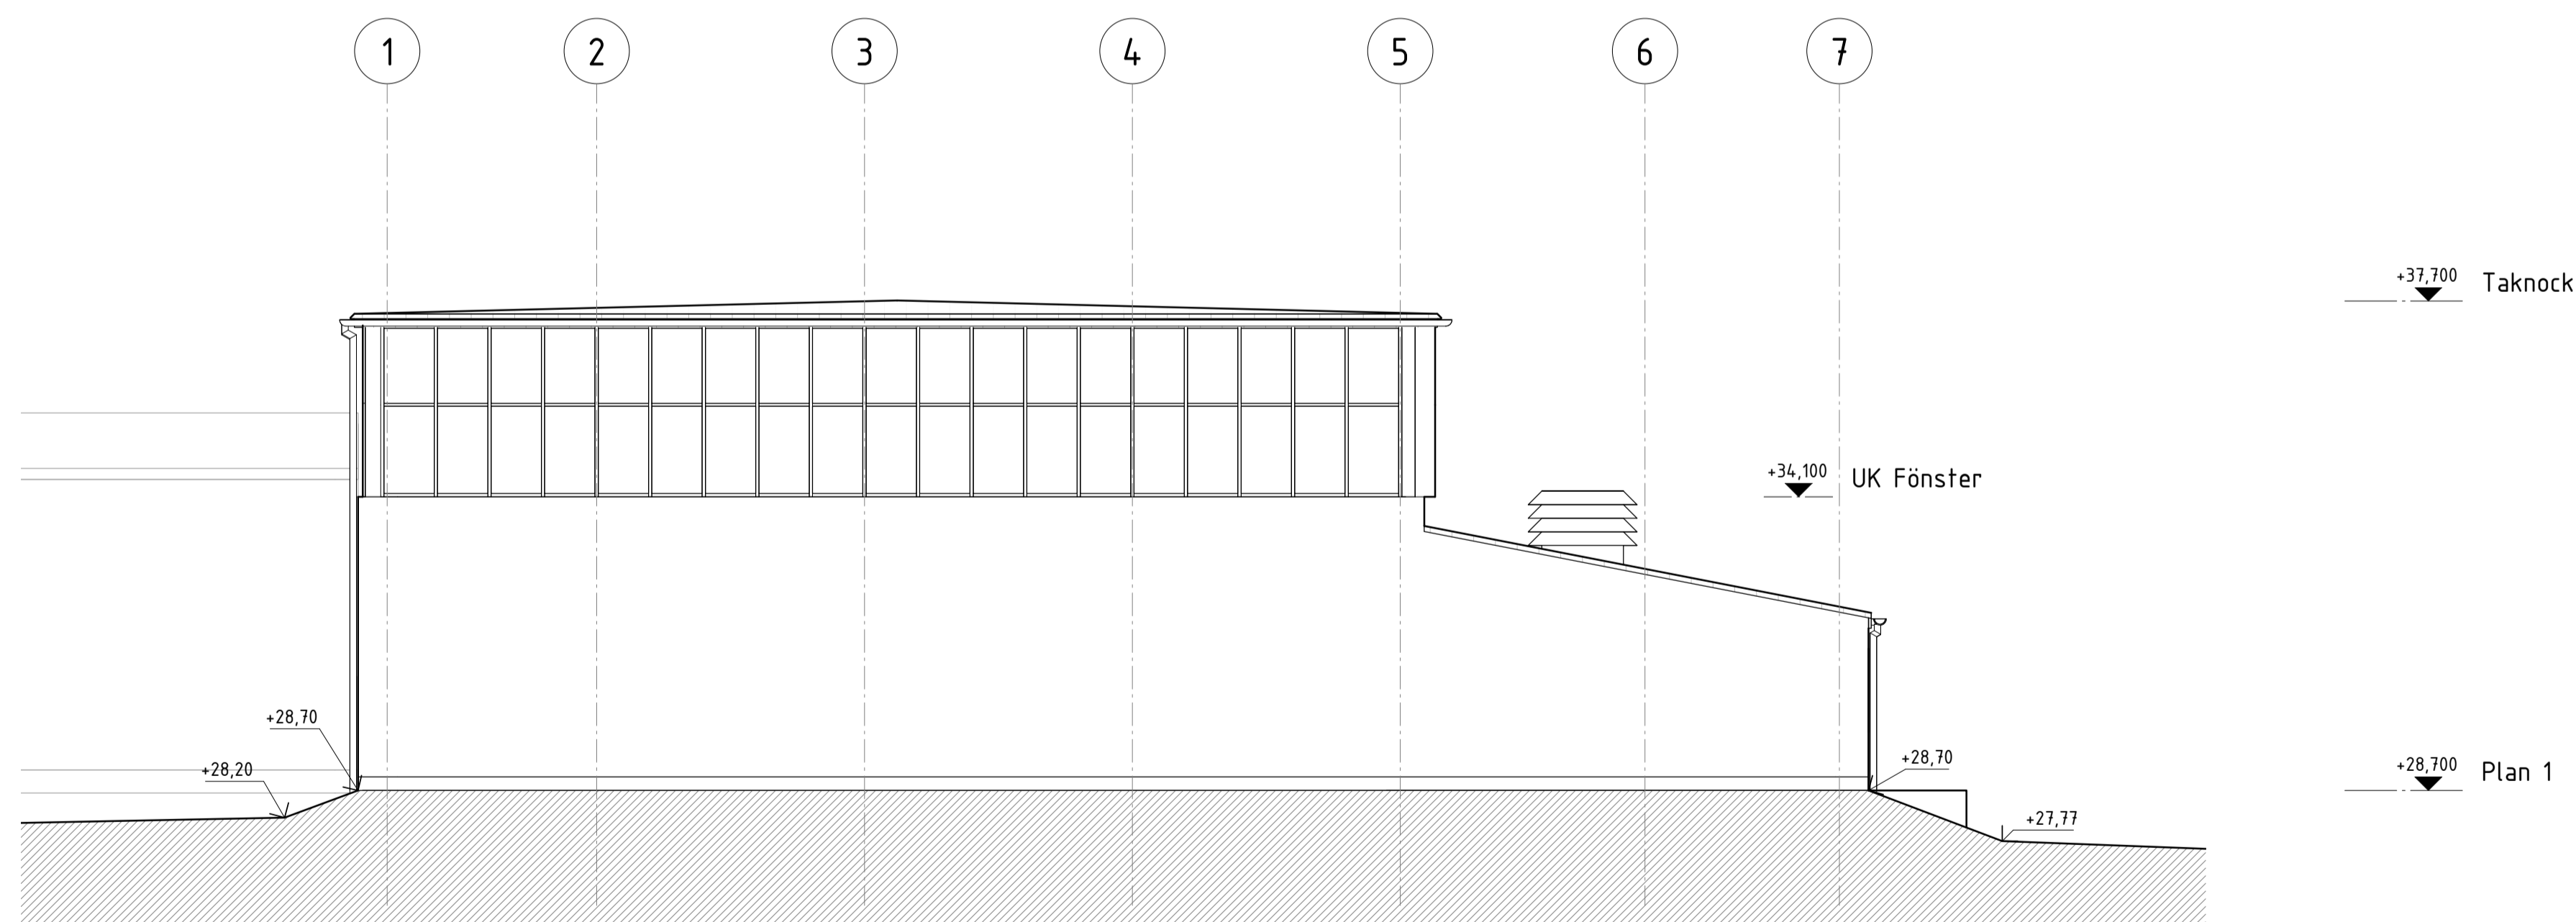


Fasad Sydväst

FÖRKLARINGAR:

HÄNVISNINGAR:

FÖRESKRIFTER:

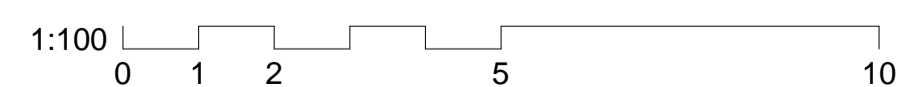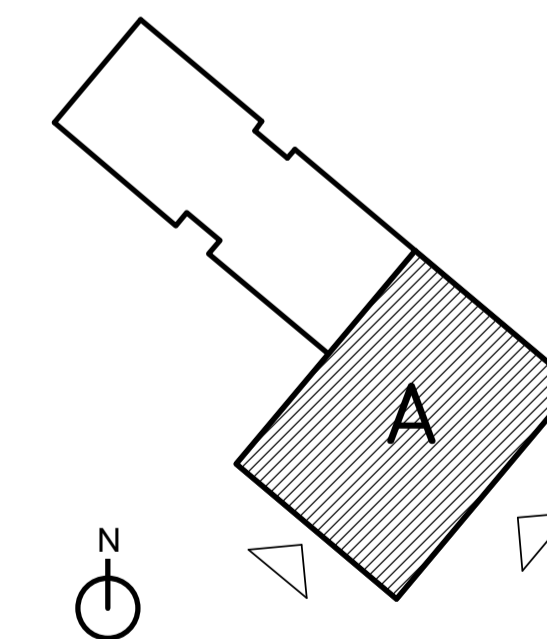

URSPRINGLIG ARKITEKT:		BET	ANT	ÄNDRINGEN AVSER	SIGN	DATUM
RELATIONSRITNING	<input checked="" type="checkbox"/> A Cedervall Arkitekter 08 - 616 83 20					
BYGGHANDLING	<input type="checkbox"/> K ELU konsulter 08-580 091 38					
FÖRFRÅGNINGSUNDERLAG	<input type="checkbox"/> E JN Elinstallatörer AB 08-554 429 12					
BYGGNADSLOVSRITNING	<input type="checkbox"/> C					
FÖRSLAGSHANDLING	<input type="checkbox"/> V Exengo Installationskonsult 08-120 038 13					
FÖRHANDSKOPIA						
RITAD / KONSTR. AV FG		HANDLAGGARE PE		JOHAN SKYTTE NYBYGGNAD		
DATUM 2017-01-20		ANSVARIG HT		GYMNASTIKSAL		
				FASTIGHETSNUMMER 1471		
				AKVARIET 8		
				Fasad mot sydväst och sydost		
				SKALA 1:100 (A1)		
				ARBETSNUMMER	RITNINGNUMMER	BET
					1471-A-40-3-A002	